

MAPA DO CELÓW PROJEKTOWYCH

KARTA REJESTRACYJNA MAPY DO CELÓW PROJEKTOWYCH

Nazwa miejscowości Skoczów dz 104/1
Identyfikator i nazwa jednostki ewidencyjnej: 320802_2 Gmina Dygów
Identyfikator i nazwa obszaru ewidencyjnego: 320802_2.0031, obszar Skoczów

Powiat: kołobrzeski
Województwo: zachodniopomorskie

Skala 1:500
Układ współrzędnych: 2000/5
Poziom odniesienia wysokości: Kronsztadt' 86

Mapę do celów projektowych sporządzono przy wykorzystaniu:

- standardowego opracowania kartograficznego uzyskanego z PDGK w Kołobrzegu
- danych branżowych części uzbrojenia podziemnego
- pomiaru innych obiektów wskazanych przez projektanta
- opracowanych geodezyjnie elementów planu zagospodarowania przestrzennego lub decyzji o warunkach zabudowy

Na mapie do celów projektowych wykazano następujące uzgodnione przez ZUDP projekty sieci uzbrojenia terenu:

Informacje dodatkowe:

- Zakres pomiaru
- Redakcja znaków zgodna z instrukcją techniczną K-1(1979) / K-1 (Podstawowa Mapa Kraju z 1998r.) / RMAIC z dn. 12 lutego 2013r. w sprawie bazy danych GESUT, BDOT oraz mapy zasadniczej / RMAIC z dn. 21 października 2015r. w sprawie powiatowej bazy danych GESUT i krajowej bazy GESUT / RMAIC z dn. 2 listopada 2015r. w sprawie BDOT oraz mapy zasadniczej
- Mapa nadaje się do celów projektowych w zakresie pomiaru.
- Wszystkie trwałe obiekty budowlane podlegają wytyczeniu przez jednostkę wykonawstwa geodezyjnego.
- Nie wyklucza się istnienia w terenie również uzbrojenia, o którym brak było informacji branżowych oraz gdy uzbrojenie podziemne dotyczyłoby nie przedmiot inwentaryzacji powykonawczej. W związku z tym, nie gwarantuje się dokładności usytuowania uzbrojenia podziemnego na mapie do celów projektowych.
- Źródła danych o uzbrojeniu podziemnym oznaczany na mapie w następujący sposób:
dla bezpośrednich pomiarów powykonawczych - bez liter;
dla danych branżowych - z literą B; dla pośredniego ustalenia przebiegu aparaturą elektromagnetyczną - literą A;
pożyczonych w drodze digitalizacji lub wektoryzacji rastra - literą D;
pochodzących z narady koordynacyjnej ZUDP - z literą K;
pochodzących z tyczenia - z literą T;
z budowlanych w oparciu o elementy mapy - z literą M;
pozwolenie na budowę - z literą P; zgłoszenie budowy - z literą Z

MAPĘ OPRACOWAŁ:
mgr inż. Robert Pirowicz

USŁUGI GEODEZYJNE "PRYZMAT"
inż. Robert Pirowicz
ul. Kołobrzeska 7, 78-113 Dygów
tel. 509 337 047, REGON: 320507145

Wykonano w ramach roboty geodezyjnej:
nr ID: 6640.2545.2017
zgłoszonej w PDGK w Kołobrzegu

W zakresie opracowań nie znajdują się punkty geodezyjne podlegające ochronie na podst. art. 15, art. 48 ust. 1 pkt 3 ustawy Prawo Geodezyjne i Kartograficzne:

Na mapie do celów projektowych, w granicach projektowanej inwestycji:
* wyróżniono linią przerywaną w kolorze brązowym grunty obciążone służebnościami gruntowymi ujawnionymi w KW
* nie znajdują się grunty obciążone służebnościami gruntowymi ujawnionymi w KW
* mapa została wykonana bez ustaleń obciążeń służebnościami gruntowymi

Przedstawiony przebieg granic w zakresie aktualizacji został / nie został prawnie ustalony

Informacje dotyczące zawartości nośnika z danymi cyfrowymi:

- Kartę rejestracyjną mapy sporządzono w 2 egzemplarzach, nośnik sporządzono 2 egzemplarzach i zanumerowano kolejno od 1 do 2 przy czym komplet nr 1 znajduje się w powiatowym zasobie geodezyjnym.
- Nośniki mają zakończone multisese.
- Tylko poświadczona płyta, wraz z kartą rejestracyjną mapy, stanowią rekojnie zgodności danych przyjętych do PZGK.
- Na nośniku zostały zawarte następujące pliki danych:

Lp.	Nazwa pliku	Wielkość pliku
1.	6640.2545.2017.DXF	2 241 790 B
2.	kształty.shx	1299 B
Łączna zawartość nośnika:		2 241 919 B

UWIERZYTELNIENIE ORGANU:

Za zgodność z oryginałem



BUDYNEK PROJEKTOWANY
(LICZBA KONDYGNACJI)



ZAKRES OPRACOWANIA PROJEKTOWEGO



RZĘDNE ISTNIEJĄCE



KOSTKA BETONOWA gr 6 cm



NEPRZEKRACZALNA LINIA ZABUDOWY



TRAWA



ŚMIETNIK



KRZEWY I DRZEWIA

GEODETA UPRAWNIONY:
Robert Pirowicz
Uprawnienia nr 22259
zakres uprawnień: 1, 2

Data opracowania mapy do celów projektowych: 31-10-2017


PLAN ZAGOSPODAROWANIA DZIAŁKI

Skala 1:500


upr. bud. nr ZAP/0041/PBS/17

Potwierdzam zgodność mapy z oryginałem mapy do celów projektowych
ob projektowania bez ograniczeń w specjalności instalacyjnej w zakresie sieci, instalacji i urządzeń elektrycznych, wentylacyjnych, gazowych, wodociągowych i kanalizacyjnych.

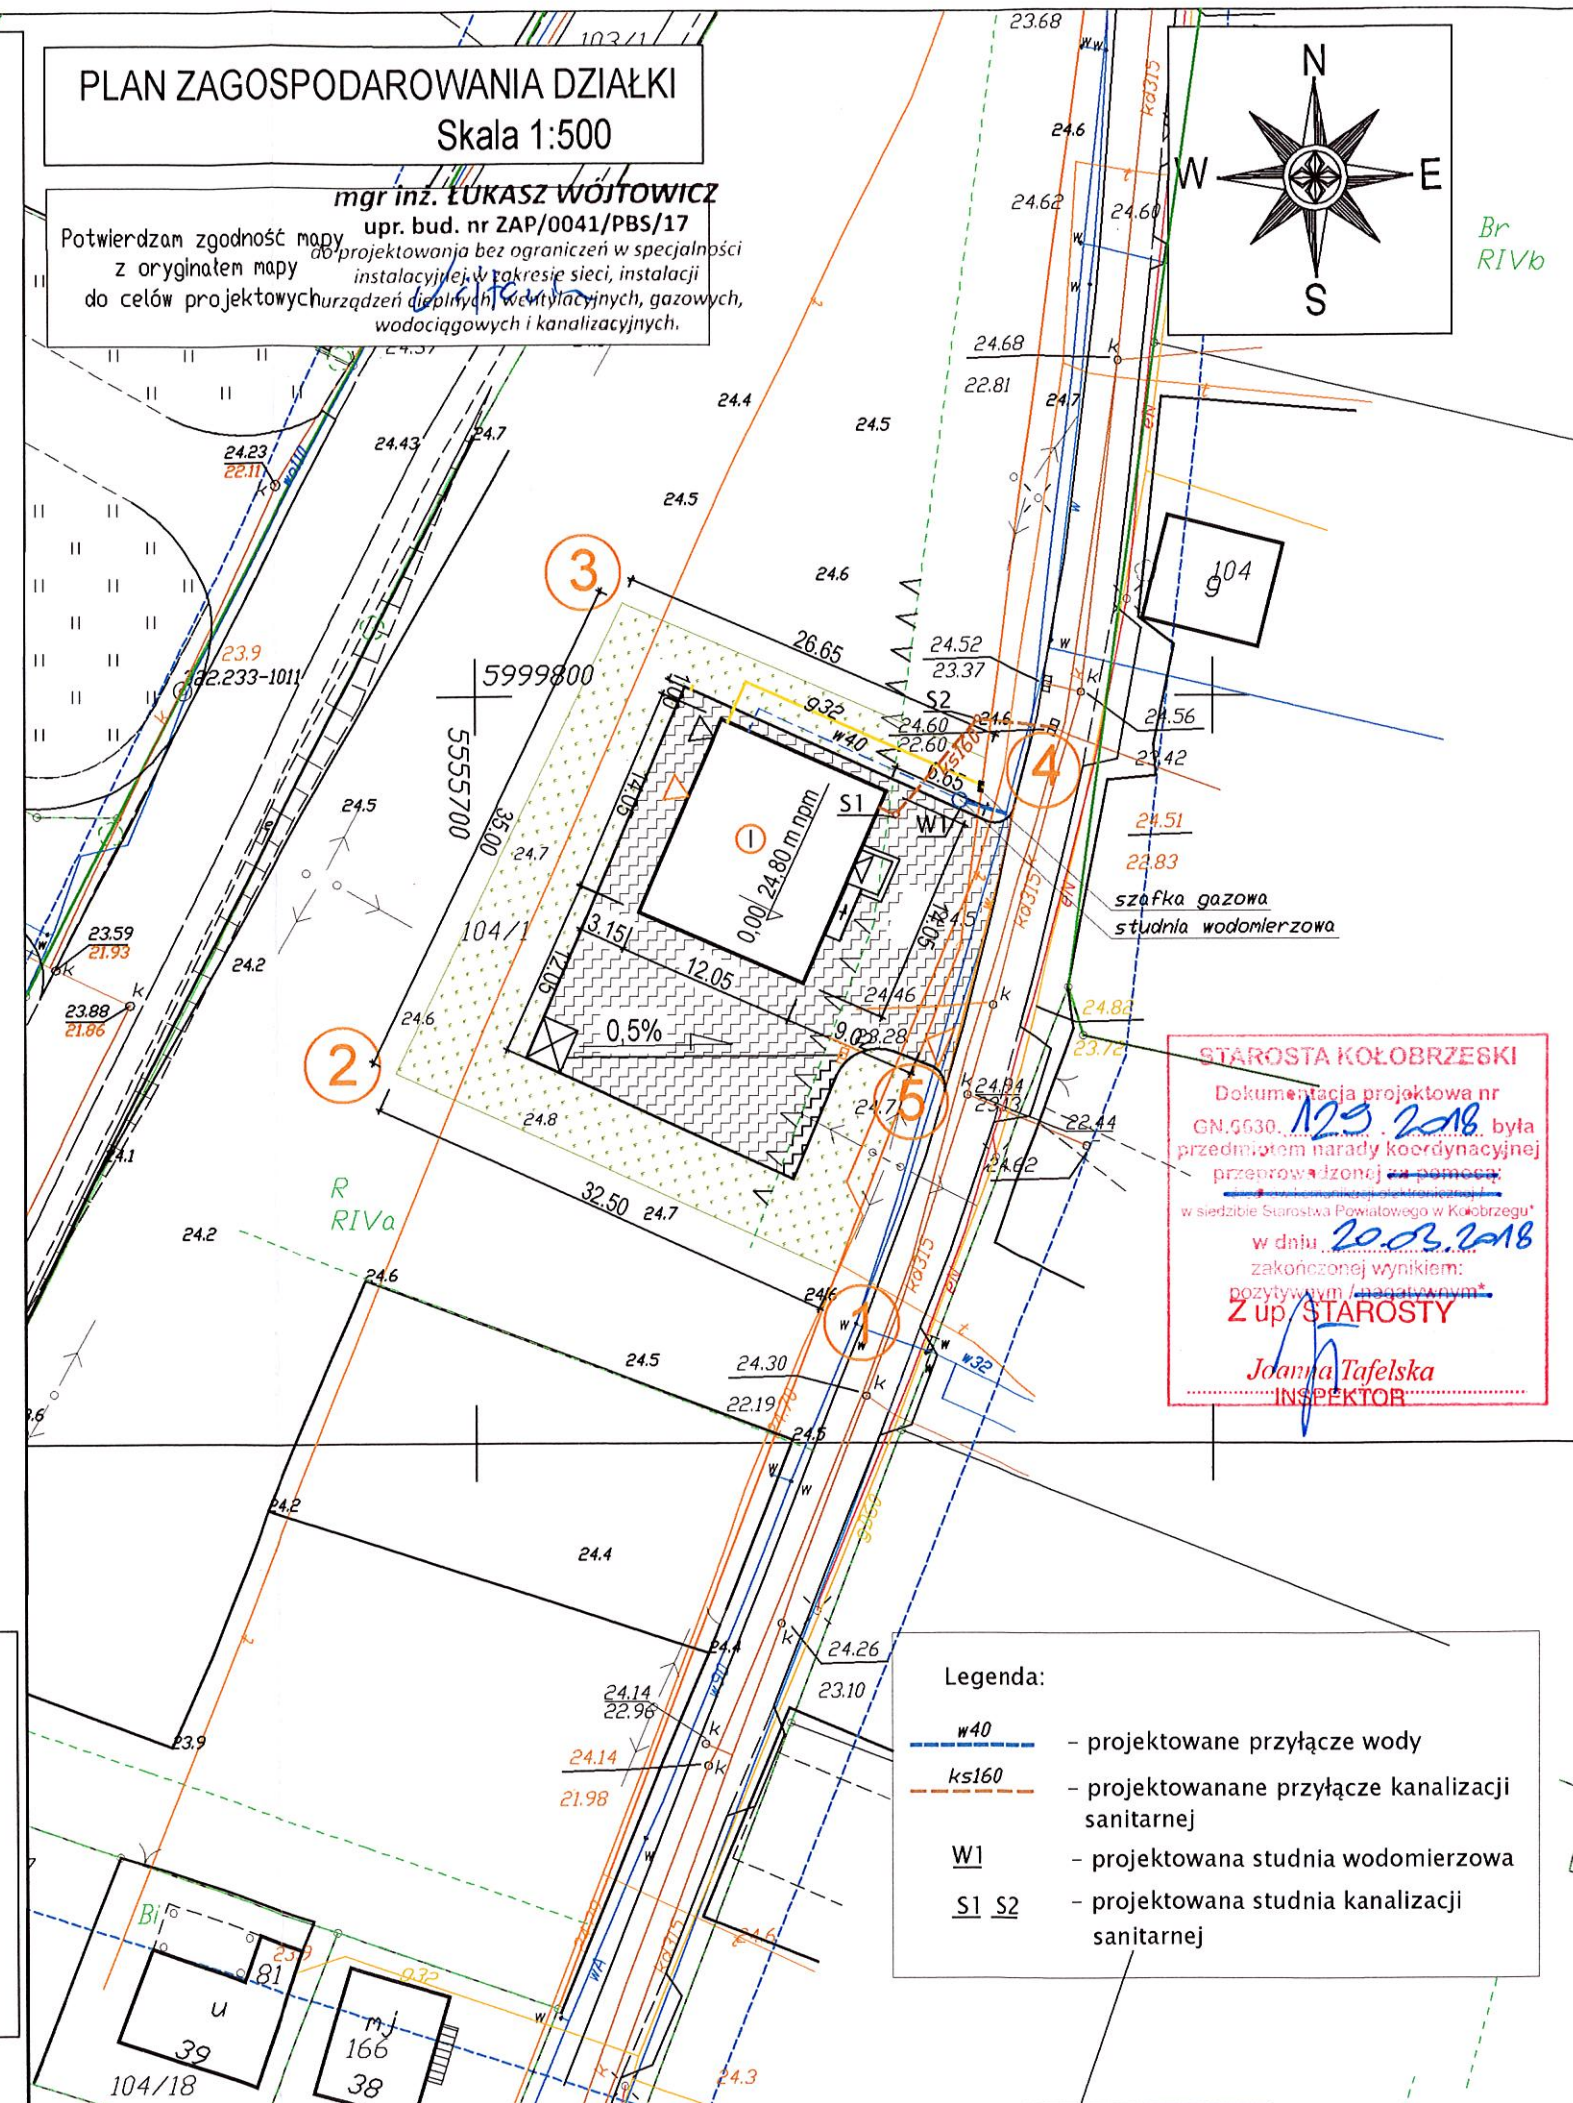

STAROSTA KOŁOBRZESKI
Dokumentacja projektowa nr
GN.5630.125.2018
była przedmiotem narady koordynacyjnej
przeprowadzonej w siedzibie Starostwa Powiatowego w Kołobrzegu
w dniu 20.03.2018
zakończoną wynikiem:
pozytywnym / negatywnym
Z up. STAROSTY
Joanna Tafelska
INSPEKTOR

MAPA DO CELÓW PROJEKTOWYCH

KARTA REJESTRACYJNA MAPY DO CELÓW PROJEKTOWYCH

Nazwa miejscowości: Skoczów dz 104/1 Identyfikator i nazwa jednostki ewidencyjnej: 320802_2 Gmina Dygowa Identyfikator i nazwa obszaru ewidencyjnego: 320802_2.0031, obręb: Skoczów	USŁUGI GEODEZYJNE "PRYZMAT" inż. Robert Pirowicz ul. Kołobrzeska 7, 78-113 Dygowa tel. 509 337 047, REGON: 320507145												
Powiat: kołobrzeski Województwo: zachodniopomorskie													
Skala 1:500 Układ współrzędnych: 2000/5 Poziom odniesienia wysokości: Kronsztadt' 86													
Mapę do celów projektowych sporządzono przy wykorzystaniu: 1. standardowego opracowania kartograficznego uzyskanego z POGiK w Kołobrzegu 2. danych branżowych części uzbrojenia podziemnego 3. pomiaru innych obiektów wskazanych przez projektanta 4. opracowanych geodezyjnie elementów planu zagospodarowania przestrzennego lub decyzji o warunkach zabudowy	Wykonano w ramach roboty geodezyjnej: nr ID: 6640.2545.2017 zgłoszonej w POGiK w Kołobrzegu W zakresie opracowań nie znajdują się punkty snowy geodezyjnej podlegające ochronie na podst. art. 15, art. 48 ust. 1 pkt 3 ustawy Prawo Geodezyjne i Kartograficzne												
Na mapie do celów projektowych wykazano następujące uzgodnione przez ZUDP projekty sieci uzbrojenia terenu:	Na mapie do celów projektowych, w granicach projektowanej inwestycji: * wyróżniono linią przerywaną w kolorze brązowym grunty obciążone służebnościami gruntowymi ujawnionymi w KW * nie znajdują się grunty obciążone służebnościami gruntowymi ujawnionymi w KW * mapa została wykonana bez ustalen obciążeń służebnościami gruntowymi												
Informacje dodatkowe: 1. Zakres pomiaru: 2. Redakcja znaków zgodna z instrukcją techniczną K-1(1979) / K-1 (Podstawowa Mapa Kraju z 1998r.) / RMAiC z dn. 12 lutego 2013r. w sprawie bazy danych GESUT, BDOT oraz mapy zasadniczej / RMAiC z dn. 21 października 2015r. - w sprawie powiatowej bazy danych GESUT i krajowej bazy GESUT / RMAiC z dn. 2 listopada 2015r. w sprawie BDOT oraz mapy zasadniczej 3. Mapa nadaje się do celów projektowych w zakresie pomiaru. 4. Wszystkie trwałe obiekty budowlane podlegają wytyczeniu przez jednostkę wykonawstwa geodezyjnego. 5. Nie wyklucza się istnienia w terenie również uzbrojenia, o którym brak było informacji branżowych oraz gdy uzbrojenie podziemne dotychczas nie było przedmiotem inwentaryzacji powykonawczej. W związku z tym, nie gwarantuje się dokładności usytuowania uzbrojenia podziemnego na mapie do celów projektowych. 6. Źródła danych o uzbrojeniu podziemnym oznaczany na mapie w następujący sposób: dla bezpośrednich pomiarów powykonawczych - bez litery; dla danych branżowych - z literą B; dla pośredniego ustalenia przebiegu aparaturą elektromagnetyczną - literą A; pozyskanych w drodze digitalizacji lub wektoryzacji rastra - literą D; pochodzących z narysów koordynacyjnych ZUDP - z literą K; pochodzących z tyczenia - z literą T; zbudowanych w oparciu o elementy mapy - z literą M; pozwolenie na budowę - z literą P; zgłoszenie budowy - z literą Z	Przedstawiony przebieg granic w zakresie aktualizacji został / nie został prawnie ustalony Informacje dotyczące zawartości nośnika z danymi cyfrowymi: 1. Kartę rejestracyjną mapy sporządzono w 2 egzemplarzach, nośnik sporządzono 2 egzemplarzach i zanumerowano kolejno od 1 do 2 przy czym komplet nr 1 znajduje się w powiatowym zasobie geodezyjnym. 2. Nośniki mają zakończone multisese. 3. Tylko poświadczona płyta, wraz z kartą rejestracyjną mapy, stanowią rekognicję zgodności danych przyjętych do PZGiK. 4. Na nośniku zostały zawarte następujące pliki danych: <table><thead><tr><th>Lp.</th><th>Nazwa pliku</th><th>Wielkość pliku</th></tr></thead><tbody><tr><td>1.</td><td>6640.2545.2017.DXF</td><td>2 241 790 B</td></tr><tr><td>2.</td><td>ksztalty.shx</td><td>1299 B</td></tr><tr><td colspan="2">Łączna zawartość nośnika:</td><td>2 241 919 B</td></tr></tbody></table>	Lp.	Nazwa pliku	Wielkość pliku	1.	6640.2545.2017.DXF	2 241 790 B	2.	ksztalty.shx	1299 B	Łączna zawartość nośnika:		2 241 919 B
Lp.	Nazwa pliku	Wielkość pliku											
1.	6640.2545.2017.DXF	2 241 790 B											
2.	ksztalty.shx	1299 B											
Łączna zawartość nośnika:		2 241 919 B											
MAPĘ OPRACOWAŁ: mgr inż. Robert Pirowicz	UWIERZYTELNIENIE ORGANU:												

GEODETA UPRAWNIONY:
Robert Pirowicz
Uprawnienia nr 22259
zakres uprawnień: 1, 2

Data opracowania mapy do celów projektowych: 31-10-2017


Za zgodność z oryginałem

	BUDYNEK PROJEKTOWANY (LICZBA KONDYGNACJI)		ZAKRES OPRACOWANIA PROJEKTOWEGO
	RZĘDNE ISTNIEJĄCE		KOSTKA BETONOWA gr 6 cm
	NIEPRZEKRACZALNA LINIA ZABUDOWY		TRAWA
	ŚMIETNIK		KRZEWY I DRZEWIA


PLAN ZAGOSPODAROWANIA DZIAŁKI Skala 1:500

Potwierdzam zgodność mapy upr. bud. nr ZAP/0041/PBS/17 z oryginałem mapy do celów projektowych do projektowania bez ograniczeń w specjalności instalacyjnej w zakresie sieci, instalacji urządzeń cieplnych, wentylacyjnych, gazowych, wodociagowych i kanalizacyjnych.

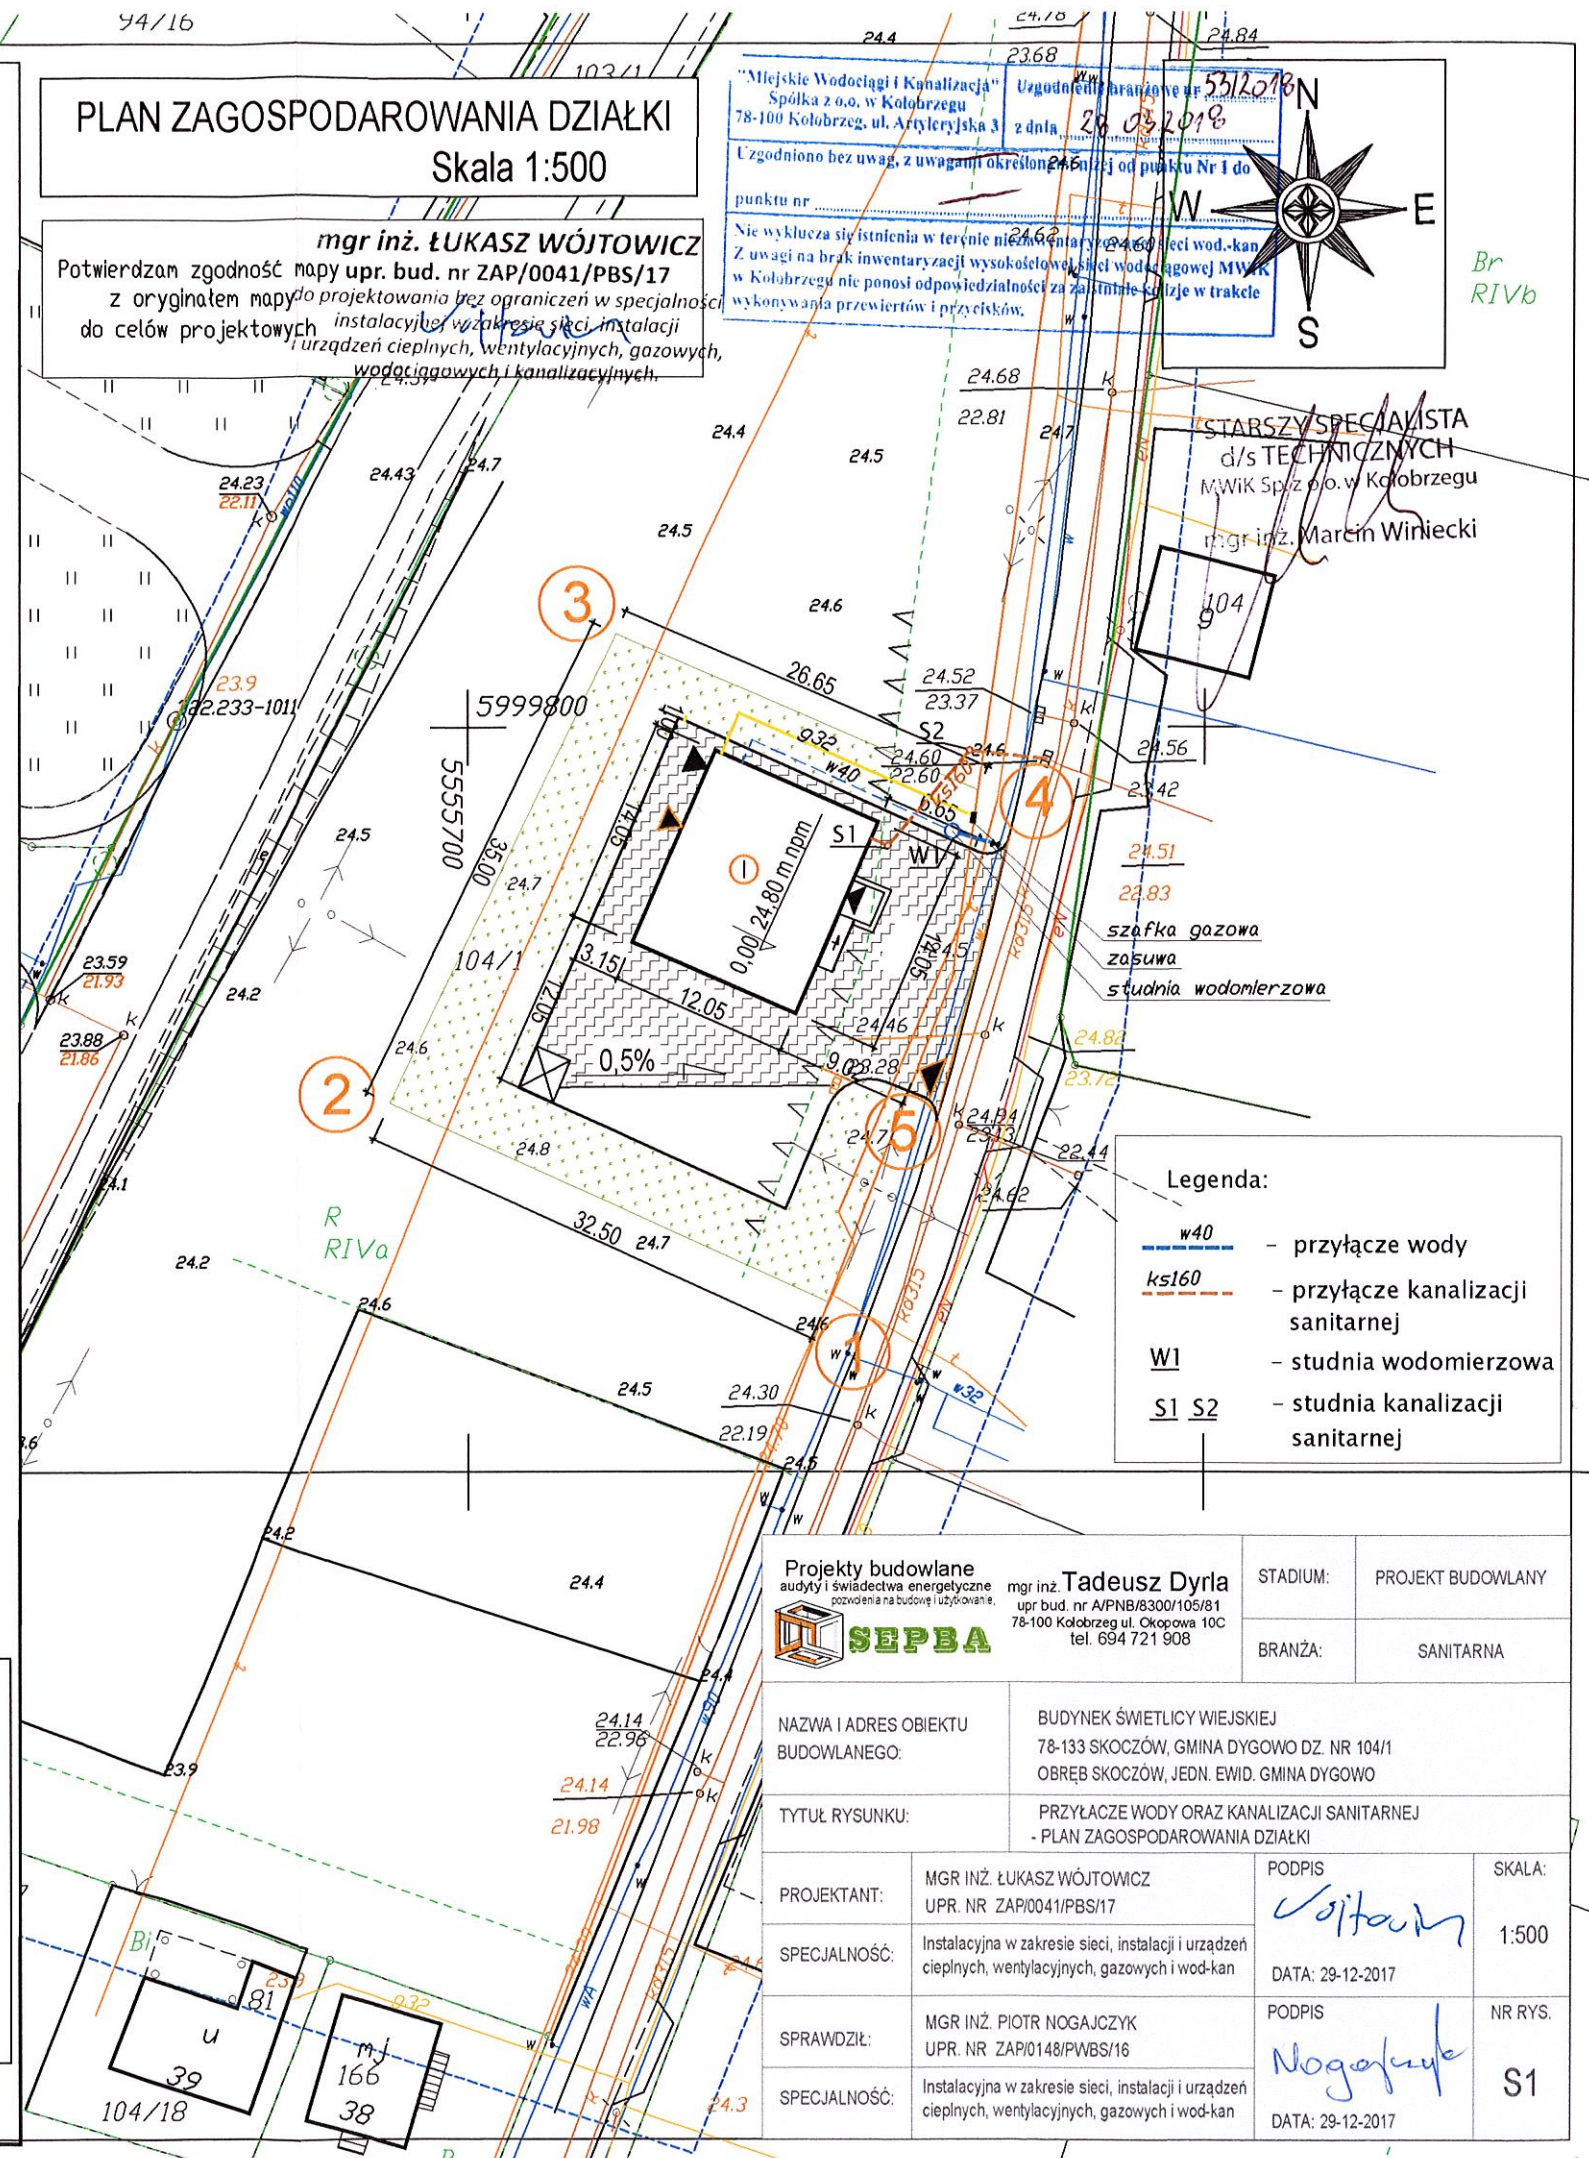


mgr inż. ŁUKASZ WÓJTOWICZ

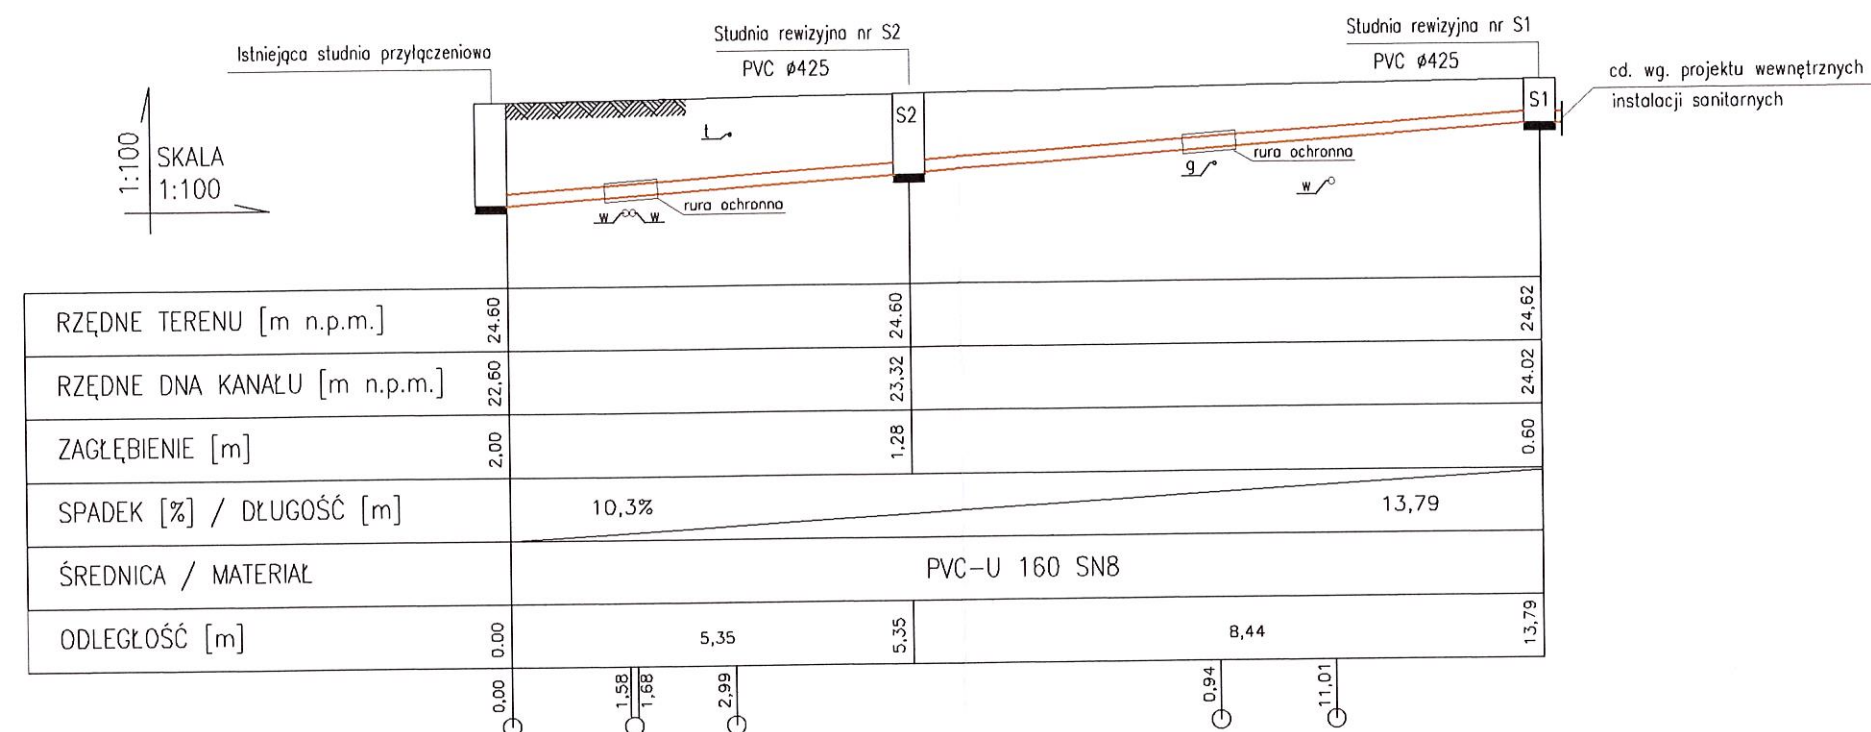

Projekty budowlane audyt i świadectwa energetyczne mgr inż. Tadeusz Dyrła upr. bud. nr A/PNB/8300/105/81 78-100 Kołobrzeg ul. Okopowa 10C tel. 694 721 908	STADIUM: PROJEKT BUDOWLANY BRANŻA: SANITARNA
NAZWA I ADRES OBIEKTU BUDOWLANEGO: BUDYNEK ŚWIEŁICY WIEJSKIEJ 78-133 SKOCZÓW, GMINA DYGOWO DZ. NR 104/1 OBRĘB SKOCZÓW, JEDN. EWID. GMINA DYGOWO	TYTUŁ RYSUNKU: PRZYŁĄCZE WODY ORAZ KANALIZACJI SANITARNEJ - PLAN ZAGOSPODAROWANIA DZIAŁKI
PROJEKTANT: MGR INŻ. ŁUKASZ WÓJTOWICZ UPR. NR ZAP/0041/PBS/17	PODPIS: [Signature] DATA: 29-12-2017
SPECJALNOŚĆ: Instalacyjna w zakresie sieci, instalacji i urządzeń cieplnych, wentylacyjnych, gazowych i wod-kan	SKALA: 1:500
SPRAWDZIŁ: MGR INŻ. PIOTR NOGAJCZYK UPR. NR ZAP/0148/PWBS/16	NR RYS.: S1
SPECJALNOŚĆ: Instalacyjna w zakresie sieci, instalacji i urządzeń cieplnych, wentylacyjnych, gazowych i wod-kan	DATA: 29-12-2017




Uwaga!!!
Wszelkie wymiary bezwzględnie sprawdzić na budowie!!!

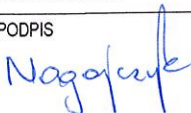Projekty budowlane audyty i świadectwa energetyczne pozwolenia na budowę i użytkowanie.		mgr inż. Tadeusz Dyrła upr. bud. nr A/PNB/8300/105/81 78-100 Kolobrzeg ul. Okopowa 10C tel. 694 721 908		STADIUM:	PROJEKT BUDOWLANY
 SEPBA				BRANŻA:	SANITARNA
NAZWA I ADRES OBIEKTU BUDOWLANEGO:		BUDYNEK ŚWIETLICY WIEJSKIEJ 78-133 SKOCZÓW, GMINA DYGOWO DZ. NR 104/1 OBRĘB SKOCZÓW, JEDN. EWID. GMINA DYGOWO			
TYTUŁ RYSUNKU:		PRZYŁĄCZE KANALIZACJI - PROFIL PODŁUŻNY			
PROJEKTANT:	MGR INŻ. ŁUKASZ WÓJTOWICZ UPR. NR ZAP/0041/PBS/17	PODPIS	 DATA: 29-12-2017		
SPECJALNOŚĆ:	Instalacyjna w zakresie sieci, instalacji i urządzeń cieplnych, wentylacyjnych, gazowych i wod-kan.				
SPRAWDZIŁ:	MGR INŻ. PIOTR NOGAJCZYK UPR. NR ZAP/0148/PWBS/16	PODPIS	 DATA: 29-12-2017		
SPECJALNOŚĆ:	Instalacyjna w zakresie sieci, instalacji i urządzeń cieplnych, wentylacyjnych, gazowych i wod-kan.				
				SKALA:	1:100
				NR RYS.	S2

1:100
SKALA
1:100




POZIOM ODNIESIENIA 0,00 m n.p.m.

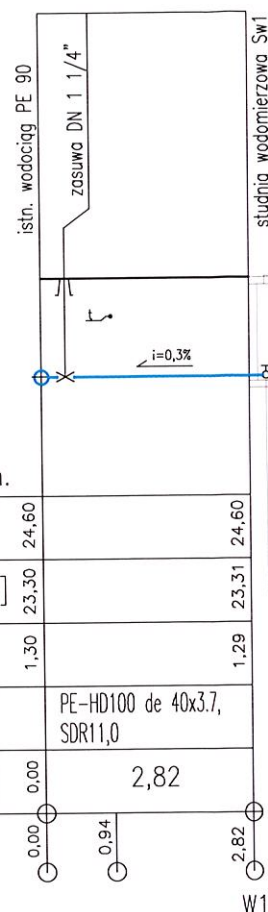RZĘDNE TERENU [m n.p.m.]	24,60	24,60
RZĘDNE OSI PRZEWODU [m n.p.m.]	23,30	23,31
ZAGŁĘBIENIE [m]	1,30	1,29
ŚREDNICA [m]	PE-HD100 de 40x3,7, SDR11,0	
ODLEGŁOŚCI [m] / DŁUGOŚCI [m]	0,00	2,82



- właz stalowy DN 600 do studni
- wodomierzowej
- studnia wodomierzowa PE
- DN 1000
- cd. wg. projektu wewnętrznych
- instalacji sanitarnych
- zawór zwrotny antyskażeniowy
- dn 25 mm typ EA
- zawór odcinający dn 25 mm
- wodomierz JS 2,5 dn 15mm
- oraz konsola wodomierzowa
- zawór odcinający dn 25 mm

Uwaga!!!
Wszelkie wymiary bezwzględnie sprawdzić na budowie!!!

Projekty budowlane audyty i świadectwa energetyczne pozwolenia na budowę i użytkowanie 		mgr inż. Tadeusz Dyrła upr. bud. nr. A/PNB/8300/105/81 76-100 Kołobrzeg ul. Okopowa 10C tel. 694 721 908		STADIUM:	PROJEKT BUDOWLANY
				BRANŻA:	SANITARNA
NAZWA I ADRES OBIEKTU BUDOWLANEGO:		BUDYNEK ŚWIETLICY WIEJSKIEJ 78-133 SKOCZÓW, GMINA DYGOWO DZ. NR 104/1 OBRĘB SKOCZÓW, JEDN. EWID. GMINA DYGOWO			
TYTUŁ RYSUNKU:		PRZYŁĄCZE WODY - PROFIL PODŁUŻNY			
PROJEKTANT:	MGR INŻ. ŁUKASZ WÓJTOWICZ UPR. NR ZAP/0041/PBS/17	PODPIS	 DATA: 29-12-2017		
SPECJALNOŚĆ:	Instalacyjna w zakresie sieci, instalacji i urządzeń cieplnych, wentylacyjnych, gazowych i wod-kan.				
SPRAWDZIŁ:	MGR INŻ. PIOTR NOGAJCZYK UPR. NR ZAP/0148/PWBS/16	PODPIS	 DATA: 29-12-2017		
SPECJALNOŚĆ:	Instalacyjna w zakresie sieci, instalacji i urządzeń cieplnych, wentylacyjnych, gazowych i wod-kan.				
				SKALA:	1:100
				NR RYS.	S3