
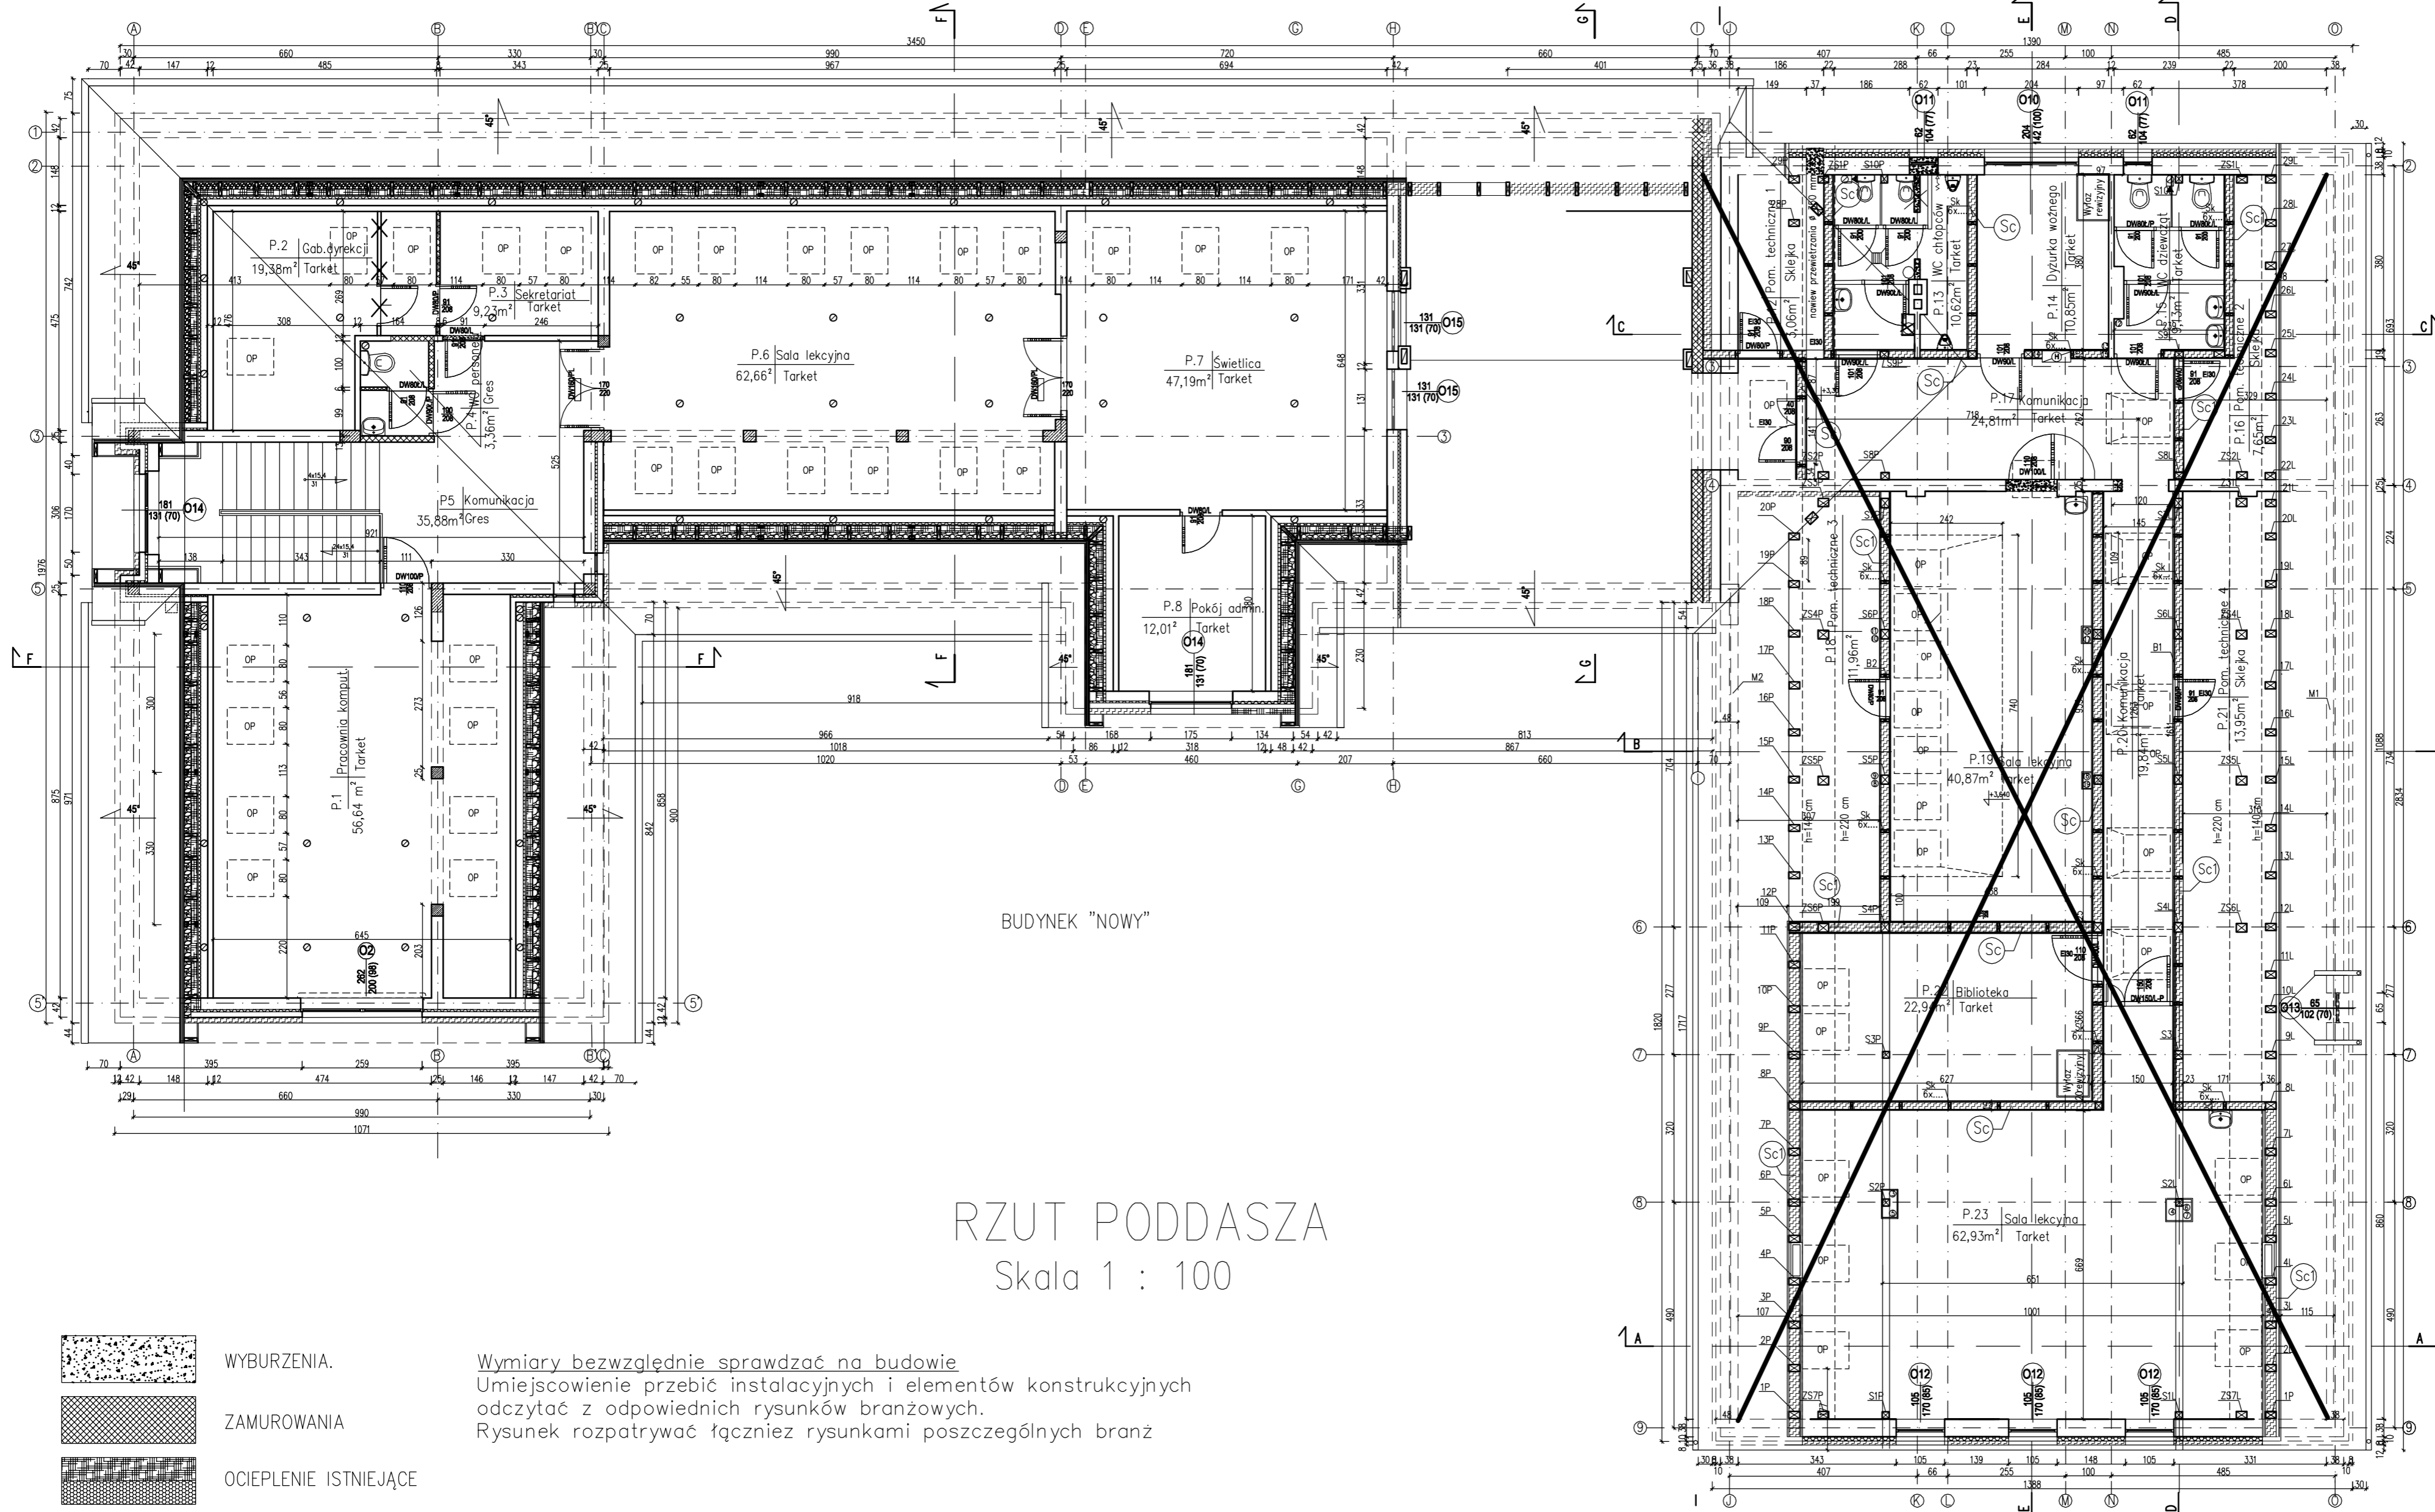


BUDYNEK "NOWY"

BUDYNEK "STARY"

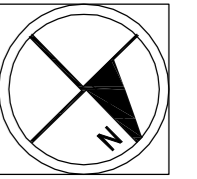

LP.	Symbol	Przekrój [cm]	Element
1.	1P - 28P	15x16	Krokiew
2.	1L - 28L	15x16	Krokiew
3.	M1	16x21	Murlata
4.	J1 - J28	16x21	Murlata
5.	K1 - K5	7x16	Jętka
6.	S1L - S2L	7x20	Kleszcze
7.	S1P - S2P	15x15	Ślup
8.	S3L - S7L	15x15	Ślup
9.	S3P - S7P	16x20	Ślup
10.	S3P - S10P	16x20	Ślup
11.	S8L - S10L	15x18	Ślup
12.	S8P - S10P	15x18	Ślup
13.	P1	18x20	Platew
14.	P2	18x20	Platew
15.	B1	20x23	Belka
16.	B2	20x23	Belka
17.	BS1-BS28	21x27	Belka stropowa
18.	D1	25x3,5	Deska
19.	D2	25x3,5	Deska
20.	ZS 1-7	16x20	Zestzał

- ~~×~~ Płyta GK 12,5 mm EI30
- ~~×~~ Wełna mineralna płyty gr. wg elementów konstrukcyjnych
- ~~×~~ Płyta OSB 15 mm
- ~~×~~ Płyta GK 12,5 mm EI30
- ~~×~~ Płyta GK 12,5 mm EI30
- ~~×~~ Płyta OSB 15 mm
- ~~×~~ Wełna mineralna płyty gr. wg elementów konstrukcyjnych
- ~~×~~ Płyta OSB 15 mm
- ~~×~~ Płyta GK 12,5 mm EI30

RZUT PODDASZA
Skala 1 : 100

- WYBURZENIA.
- ZAMUROWANIA
- OCIEPLENIE ISTNIEJĄCE
- OCIEPLENIE NOWE
- WENTYLACJA GRAWITACYJNA Z RUR SPIRO

Wymiary bezwzględnie sprawdzać na budowie
Umiejscowienie przebiegów instalacyjnych i elementów konstrukcyjnych odczytać z odpowiednich rysunków branżowych.
Rysunek rozpatrywać łącznie z rysunkami poszczególnych branż

UWAGA: W trakcie robót z otwartym ogniem (np. zgrzewanie papy) lub wywołujących trwałe iskrzenie (np. cięcie blach) przy stanowisku pracy winna się znajdować gaśnica dotyczy to w szczególności budynku "starego".

Projekty budowlane
audyty i świadectwo energetyczne
pozwolenia na budowę i użytkowanie,
SEPBA
mgr inż. Tadeusz Dyrła
upr. bud. nr A/PNB/8300/105/81
78-100 Kotłobrzeg ul. Okopowa 10C
tel. 694 721 908

INWESTOR I ADRES: GMINA DYGWÓ
UL. KOLEJOWA 1 78-113 DYGWÓ

NAZWA INWESTYCJI:
POPRAWA EFEKTYWNOŚCI ENERGETYCZNEJ WRAZ
Z REMONTEM I PRZEBUDOWĄ BUDYNKU SZKOŁY

ADRES INWESTYCJI:
CZERNIN 29 78-113 DYGWÓ dz. 211

PROJEKTANT ARCHITEKTURA:
mgr inż. MILAIDA OGIŃSKA
upr. A/PNB/8300/49/81

SPRZĄDZAJĄCY ARCHITEKTURA

OPRACOWANE
mgr inż. TADEUSZ DYRLA
upr. A/PNB/8300/105/81

PROJEKTANT KONSTRUKCJE:

SPRZĄDZAJĄCY KONSTRUKCJE

ETAPEL: PROJEKT BUDOWLANY

NAZWA RYSUNKU: RZUT PODDASZA

DATA:	10.2016	NR. RYSUNKU:	4
SKALA:	1:100		

str. 35