


JEDNOSTKA
PROJEKTOWA

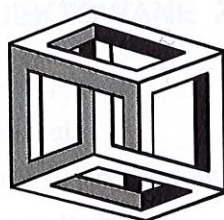

Projekty budowlane
audyty i świadectwa energetyczne
pozwolenia na budowę i użytkowanie,

SEPBA

mgr inż. **Tadeusz Dyrla**

upr bud. nr A/PNB/8300/105/81

78-100 Kołobrzeg ul. Okopowa 10C

tel. 694 721 908

NAZWA PRZEDSIĘ-
WZIECIA

Budowa

NAZWA OBIEKTU

**Świetlica wiejska - budynek użyteczności
publicznej**

STAROSTWO POWIATOWE
w Kołobrzegu

KATEGORIA
OBIEKTU

IX

Załącznik do pozwolenia na budowę

znak B.6740. 00792.2018

z dnia 17.01.2019r.

pieczęć i podpis **STARSZY INSPEKTOR**

ADRES OBIEKTU

dz. nr 92/4 obr. 0019 Miechęcino, gmina Dygowo

INWESTOR

Gmina Dygowo ul. Kolejowa 1, 78-113 Dygowo

PROJEKT BUDOWLANY

ZESPÓŁ AUTOSKI	IMIĘ I NAZWISKO NR UPRAWNIEŃ	DATA OPRACOWANIA	PODPIS
PROJEKTANT	mgr inż. arch. Miłaida Ogińska upr. nr A/PNB/8300/105/81	29. XII.2017 r.	
SPRAWDZAJĄCY	mgr inż. arch. Bartosz Góral upr. Nr 21/ZPOIA/OKK/2016	29. XII.2017 r.	
KONSTRUKCJA	mgr inż. Tadeusz Dyrla upr. nr A/PNB/8300/105/81	29.XII.2017 r.	
SPRAWDZAJĄCY	mgr inż. Ryszard Nowakowski upr nr 13/98	29.XII.2017 r.	
PROJEKTANT INSTALACJE ELEKTRYCZNE	mgr inż. Jacek Jędrzejewski upr nr UAN/U/7342/36/91	29.XII.2017 r.	
PROJEKTANT INSTALACJE SANITARNE	mgr inż. Łukasz Wojtowicz upr nr ZAP/0041/PBS/17	29.XII.2017 r.	

Kołobrzeg, 29 grudzień 2017

MAPA DO CELÓW PROJEKTOWYCH

KARTA REJESTRACYJNA MAPY DO CELÓW PROJEKTOWYCH

Nazwa miejscowości: Miechecino dz 92/4

Województwo: zachodniopomorskie

Skala 1:500
Układ współrzędnych: 2000/5
Pozycja odniesienia wysokości: Kronsztadt' 86

Mapę do celów projektowych sporządzono przy wykorzystaniu:

- danych branżowych części uzbrojenia podziemnego
- pomiaru innych obiektów wskazanych przez projektanta
- opracowanych geodezyjnie elementów planu zagospodarowania przestrzennego lub decyzji o warunkach zabudowy

Na mapie do celów projektowych wykazano następujące uzgodnione przez ZUDP projekty sieci uzbrojenia terenu: proj. e-368/2014

Informacje dodatkowe:

- Zakres pomiaru
- Redakcja znaków zgodna z instrukcją techniczną K-1(1979) / K-1 (Podstawa Mapa Kraju z 1998r.) / RMAIC z dn. 12 lutego 2013r. w sprawie bazy danych GESUT, BDOT oraz mapy zasadniczej / RMAIC z dn. 21 października 2015r. w sprawie powiatowej bazy danych GESUT i krajowej bazy GESUT / RMAIC z dn. 2 listopada 2015r. w sprawie BDOT oraz mapy zasadniczej
- Mapa nadaje się do celów projektowych w zakresie pomiaru.
- Wszystkie trwałe obiekty budowlane podlegają wytyczeniu przez jednostkę wykonawstwa geodezyjnego.
- Nie wyklucza się istnienia w terenie również uzbrojenia, o którym brak było informacji branżowych oraz gdy uzbrojenie podziemne dotychczas nie było przedmiotem inwentaryzacji powykonawczej. W związku z tym, nie gwarantuje się dokładności usytuowania uzbrojenia podziemnego na mapie do celów projektowych.
- Źródła danych o uzbrojeniu podziemnym oznaczane na mapie w następujący sposób:
dla bezpośrednich pomiarów powykonawczych - bez litery
dla danych branżowych - z literą B; dla pośredniego ustalenia przebiegu aparaturą elektronometryczną - literą A;
pozyskanych w drodze digitalizacji lub wektoryzacji rastra - literą D;
pochodzących z narysów koordynacyjnych ZUDP - z literą K;
pochodzących z tyczenia - z literą T;
zbudowanych w oparciu o elementy mapy - z literą M;
pozwolenie na budowę - z literą P; zgłoszenie budowy - z literą Z

MAPĘ OPRACOWAŁ:
mgr inż. Robert Pirowicz

GEODETA UPRAWNIONY:
Robert Pirowicz
Uprawnienia nr 22259
zakres uprawnień: 1, 2

Data opracowania mapy do celów projektowych: 31-10-2017

USŁUGI GEODEZYJNE "PRYZMAT"
Inż. Robert Pirowicz
tel. 509 337 047, REGON: 320507145

Wykonano w ramach roboty geodezyjnej:
nr ID: 6640.2544.2017

W zakresie opracowań znajdują się punkty osnowy geodezyjnej podlegające ochronie na podst. art. 15, art. 48 ust. 1 pkt 3 ustawy Prawo Geodezyjne i Kartograficzne: 322.322-1024

Na mapie do celów projektowych, w granicach projektowanej inwestycji:

- wyróżniono linię przerywaną w kolorze brązowym grunty obciążone służebnościami gruntowymi ujawnionymi w KW
- nie znajdują się grunty obciążone służebnościami gruntowymi ujawnionymi w KW
- mapa została wykonana bez ustaleń obciążeń służebnościami gruntowymi

Przedstawiony przebieg granic w zakresie aktualizacji został / nie został prawnie ustalony

Informacje dotyczące zawartości nośnika z danymi cyfrowymi:


- Kartę rejestracyjną mapy sporządzono w 2 egzemplarzach, nośnik sporządzono 2 egzemplarzach i zanumerowano kolejno od 1 do 2 przy czym komplet nr 1 znajduje się w powiatowym zasobie geodezyjnym.
- Nośniki mają zakończone multiseseje.
- Tylko poświadczona płyta, wraz z kartą rejestracyjną mapy, stanowią rekwalifikację zgodności danych przyjętych do PGGK.
- Na nośniku zostały zawarte następujące pliki danych:

Lp.	Nazwa pliku	Wielkość pliku
1.	6640.2544.2017.DXF	2 014 990 B
2.	kształty.shx	1299 kB
Łączna zawartość nośnika:		2 016 289 B

UWIERZYTELNIENIE ORGANU:

Za zgodność
z oryginałem

mgr inż. Tadeusz Dyrla
Projekt, Nadzór, Orzeczenia
Przeglądy okresowe
upr. A/PNB/8300/105/81

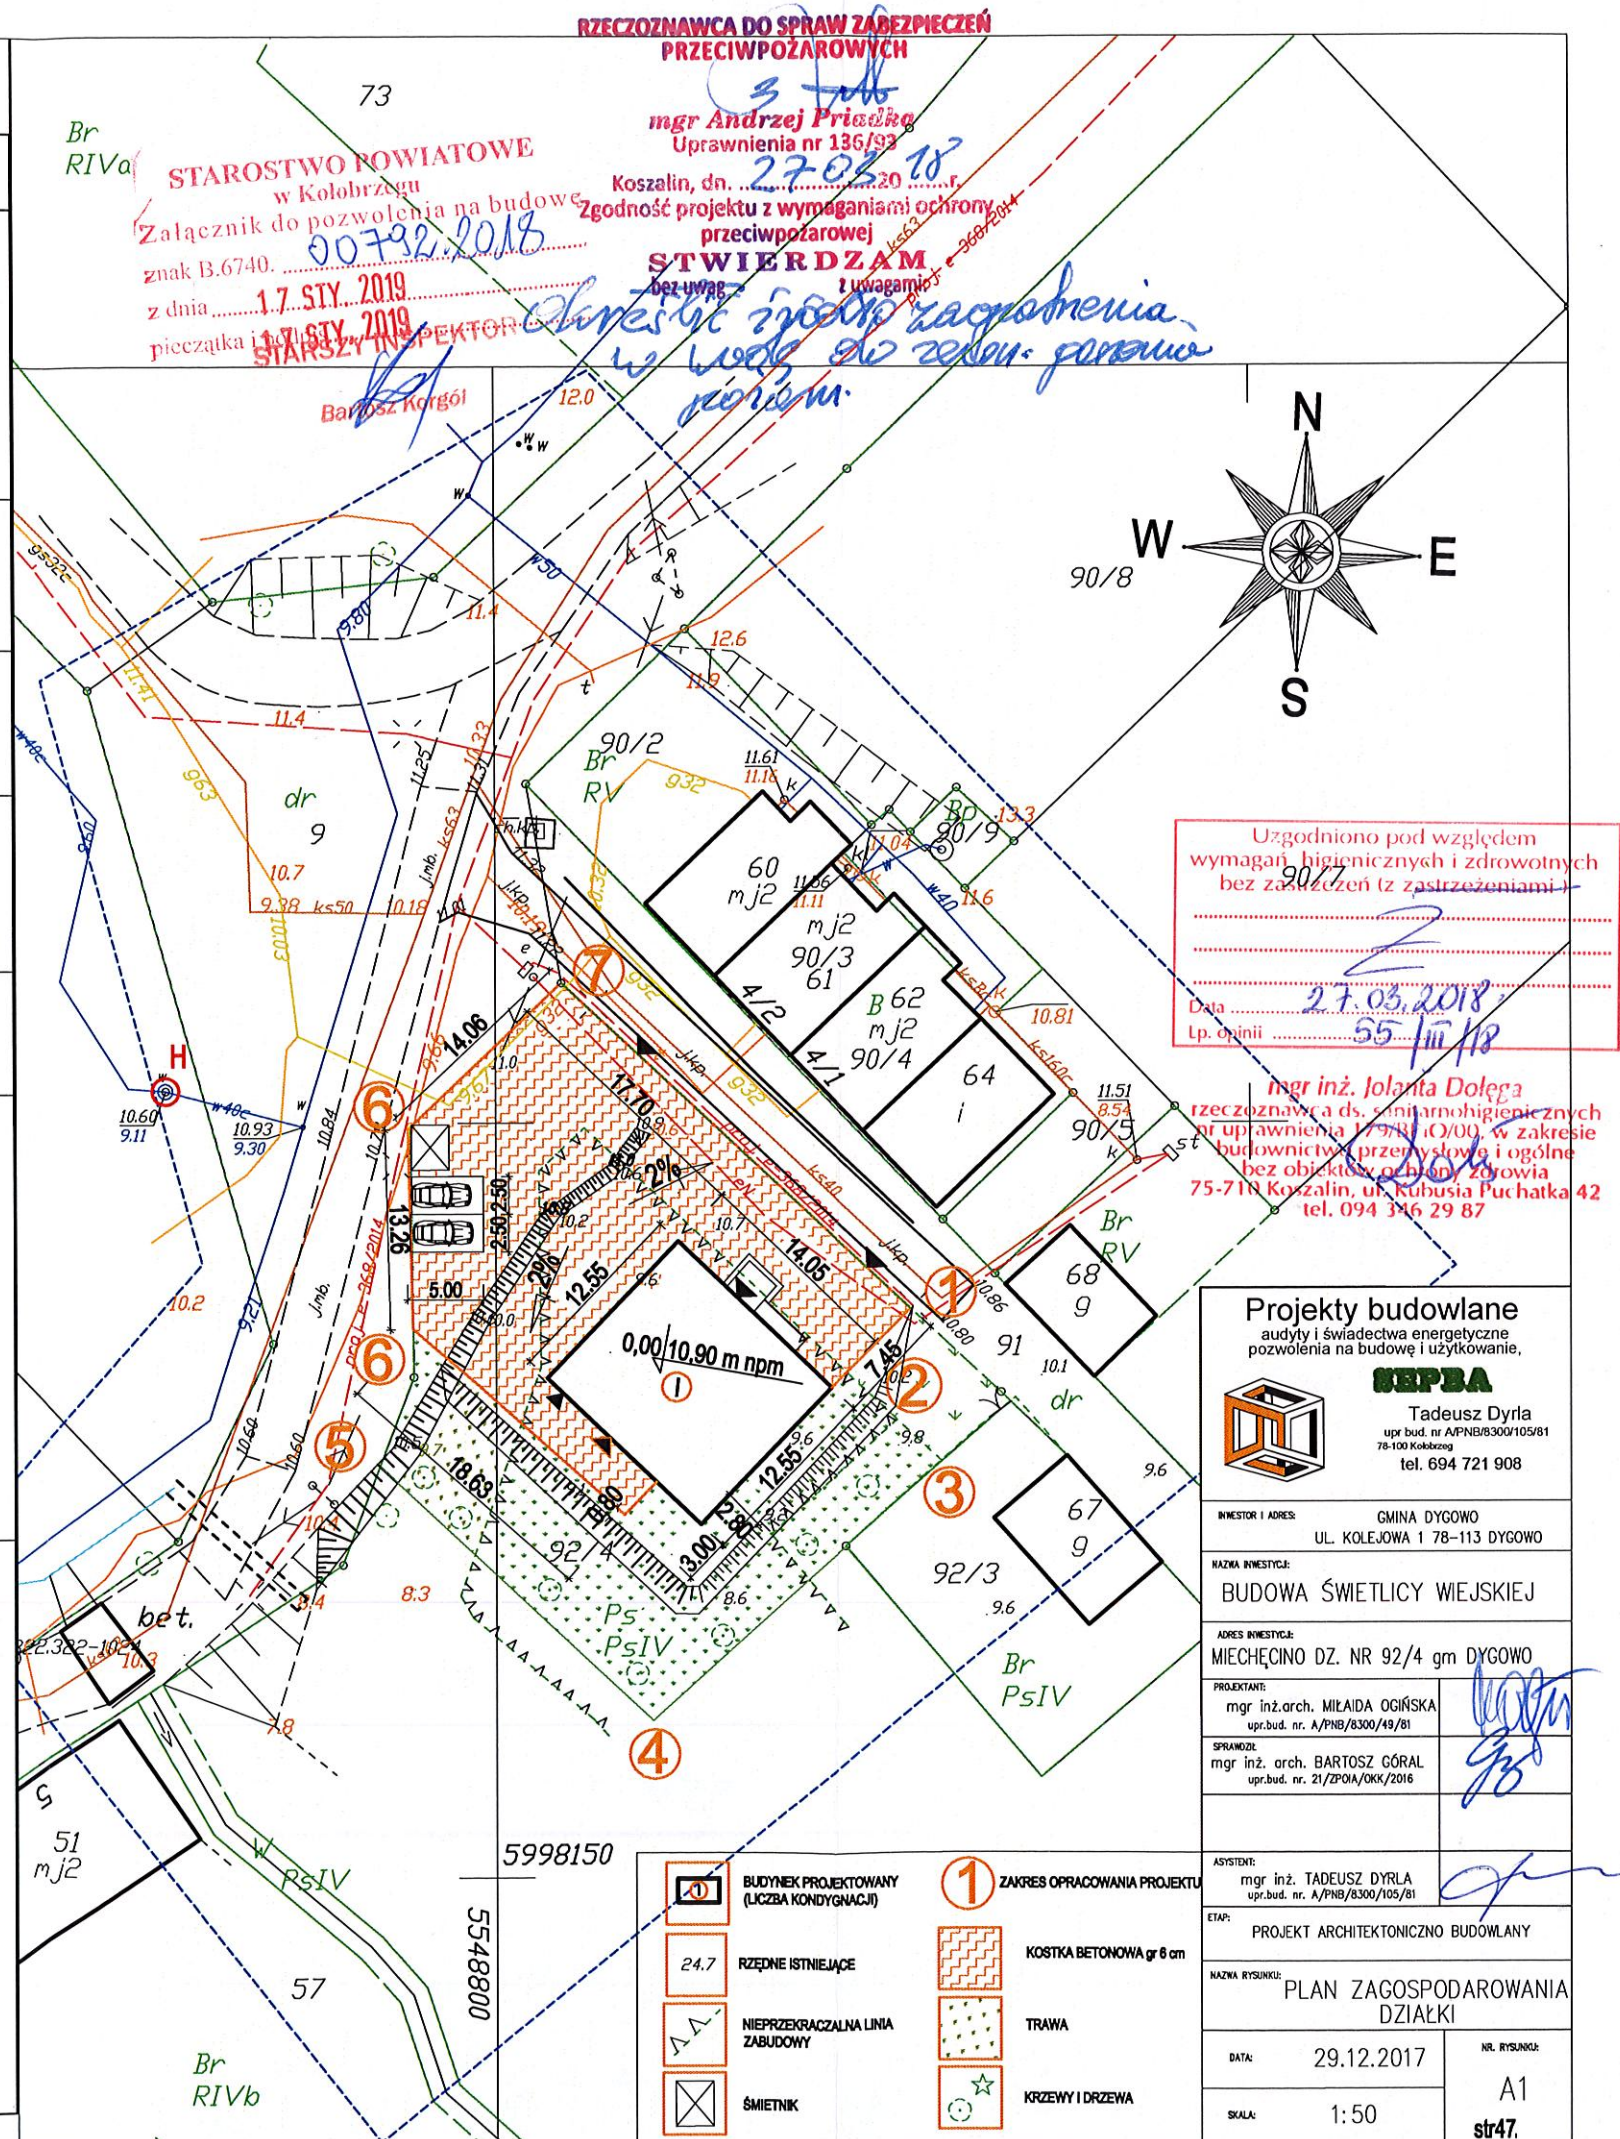

Uzgodniono pod względem wymagań higienicznych i zdrowotnych bez zastrzeżeń (z zastrzeżeniami)

Data: 27.03.2018
Lp. opinii: 55/10/18

mgr inż. Jolanta Dolega
rzeczoznawca ds. sanitarnohigienicznych
nr uprawnień: 17978/C/00, w zakresie
budownictwa przemysłowego i ogólnego
bez obiektów ochrony zdrowia
75-718 Koszalin, ul. Kubusia Puchatka 42
tel. 094 346 29 87

Projekty budowlane
audyty i świadectwa energetyczne
pozwolenia na budowę i użytkowanie,



Tadeusz Dyrla
upr. bud. nr. A/PNB/8300/105/81
tel. 694 721 908




PROJEKTANT: mgr inż. arch. MIŁAIDA OGNIŚKA
upr. bud. nr. A/PNB/8300/49/81

SPRZĄDZ: mgr inż. arch. BARTOSZ GÓRAL
upr. bud. nr. 21/ZPOA/OKK/2016

ASISTENT: mgr inż. TADEUSZ DYRLA
upr. bud. nr. A/PNB/8300/105/81

ETAP: PROJEKT ARCHITEKTONICZNO BUDOWLANY

NAZWA RYSUNKU: PLAN ZAGOSPODAROWANIA DZIAŁKI

DATA: 29.12.2017

SKALA: 1:50

NR. RYSUNKU:
A1
str. 47.